

ARRÊTÉ N° ARR_2022_0960_AL_RD 673_AUTHUME
Portant alignement sur une route départementale

Service : PPR - ROUTES - SDEE - ARD DOLE

LE PRÉSIDENT DU CONSEIL DÉPARTEMENTAL

- VU la demande en date du 21/07/2022 par laquelle ABCD Géomètres-Experts, demeurant 39, Boulevard Wilson BP-394 - 39106 DOLE CEDEX, sollicite l'alignement de la Route Départementale n° 673, au droit de la parcelle cadastrée section ZD N° 82, située Commune de 39100 AUTHUME, en agglomération,
- VU le code de la voirie routière et notamment les articles L112-1 et L112-3,
- VU le code général des collectivités territoriales et notamment l'article L3221-4,
- VU le règlement de voirie départementale du Jura approuvé le 28 mai 2010,
- VU l'arrêté de délégation permanente de signature en vigueur, consentie à Monsieur le Chef de l'Agence Routière Départementale de Dole du Conseil Départemental du Jura,
- VU l'état des lieux,
- VU la consultation du Maire en date du 16 septembre 2022,

ARRÊTE

ARTICLE 1 Alignement

Après visite des lieux et matérialisation sur le terrain effectués en date du 11/07/2022, l'alignement du domaine public de la RD 673 au droit de la propriété du bénéficiaire est fixé par la ligne tracée en rouge reliant les points A, B, C, D, E, F, et ceci tel que reportés sur le plan annexé au présent arrêté.

ARTICLE 2 Responsabilité

La limite fixée par le présent arrêté d'alignement ne vaut pas limite de propriété pour le riverain. En cas de travaux sur le domaine départemental public ou privé, ce dernier devra obtenir l'accord préalable du Département. À défaut, il s'expose à des poursuites.

ARTICLE 3 Formalités d'urbanisme

Le présent arrêté ne dispense pas le bénéficiaire de procéder, si nécessaire, aux formalités d'urbanisme prévues par le code de l'urbanisme notamment dans ses articles L421-1 et suivants.

ARTICLE 4 Validité et renouvellement de l'arrêté

Le présent arrêté devra être utilisé dans le délai de UN an à compter du jour de sa délivrance, sous réserve qu'il ne soit apporté aucune modification des lieux. A défaut, une nouvelle demande d'alignement devra être effectuée.

ARTICLE 5 Recours

Le bénéficiaire est informé qu'il dispose d'un droit d'accès et de rectification qu'il peut exercer, pour les informations le concernant, auprès de l'Agence Routière Départementale de DOLE 24, Rue de la Fenotte 39100 DOLE.

La présente décision pourra faire l'objet d'un recours devant le Tribunal Administratif compétent dans les 2 mois à compter de sa notification.

Le Maire consulté, le

visa, signature et cachet



Signature de l'arrêté par le Département



Diffusion :

Le bénéficiaire pour attribution

La commune de AUTHUME pour information

L'ARD de DOLE


Plan de l'alignement

Propriété du Conseil Départemental du Jura AUTHUME - Section ZD - "Champs des Pois" Echelle : 1/500 **PLAN DE DIVISION ET D'ALIGNEMENT**

Tableau de Coordonnées
 (RGE93-CC47)

MAT	X	Y
A	1890205.61	6215454.64
B	1890218.09	6215476.43
C	1890227.74	6215486.71
D	1890240.01	6215491.66
E	1890254.54	6215490.50
F	1890270.73	6215486.71

ZD 83

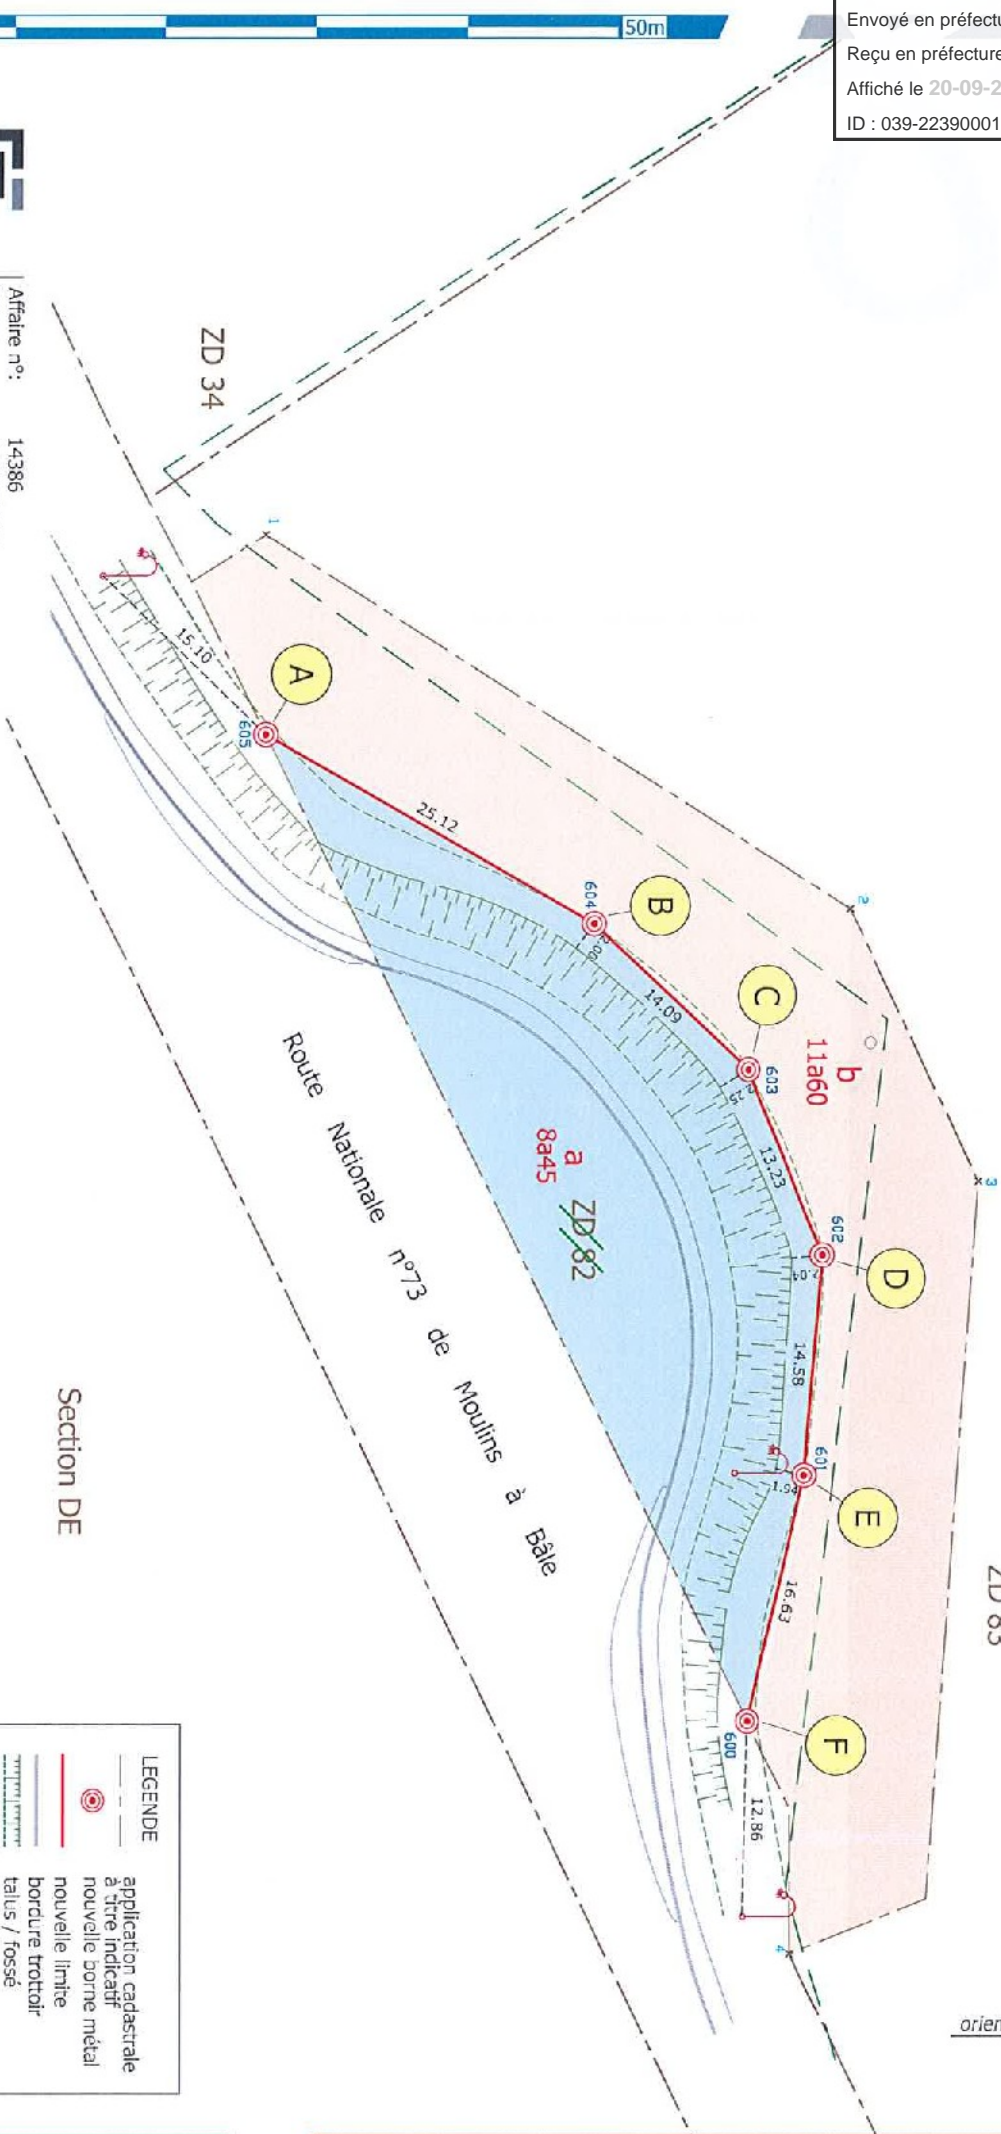

Section DE

LEGENDE

	application cadastrale à titre indicatif
	nouvelle borne métallique
	nouvelle limite trottoir
	talus / fosse

GEOMATRE-EXPERT
 CASABIANNE CLAUDE
 www.abcd-experts.fr | bonjour@abcd-experts.fr | 03 84 72 24 72

Affaire n°: 14386
 Date : Juillet 2022
 Responsable : Davy DROMARD
 Agence : DOLE

